圖面說明：

1. 表示柱心至柱心尺寸
2. 表示牆心至牆心尺寸
3. 表示牆邊至牆邊尺寸
4. 表示牆邊至牆心尺寸
5. Ⓓ 表示門編號
6. Ⓦ 表示窗編號
7. 表示 R.C WALL
8. 表示 1/2B WALL
9. 表示 TYPE A 輕隔間
10. 表示 TYPE B 輕隔間
11. 表示 TYPE C 輕隔間
12. 表示消防栓箱位置
13. 表示人孔位置

軌道中心線

A 樓梯 S01

A 梯廳 105

中央監控設備室 106

入口大廳 102

B 樓梯 S02

N 樓梯 S14

C 樓梯 S03

D 樓梯 S04

E 樓梯 S05

H 樓梯 S06

電扶梯 E01

主入口廣場 101

B 車道 112

C 車道 113

花台A

花台B

花台D

花台E

排水方向

洩水方向

屋頂投影線

地下室樑線投影

植栽穴

專用區附屬事業用地（不屬本工程）

膜材詳A12-07 不屬本期工程

公車候車區

坡道順平

擋水閘門詳 01/A13-06

截水溝詳 05/A7-03

欄杆扶手type--c 詳 0.3/A7-01

KEYPLAN

壹層局部平面圖

壹層夾層平面圖

壹層夾層平面圖

合鐵烏日新站工程（站房部分）

壹層局部平面圖(4/4)

比例尺 1:200

日期

專業技師 簽證

設計 簽證

繪圖 簽證

業務號

張號

專業承造廠商 簽證

主體結構 簽證

建築師 簽證

結構技師 簽證

水電技師 簽證

機電技師 簽證

合鐵烏日新站工程（站房部分）

設計施工圖

壹層局部平面圖(4/4)

比例尺 1:200

日期

專業技師 簽證

設計 簽證

繪圖 簽證

業務號

張號

專業承造廠商 簽證

主體結構 簽證

建築師 簽證

結構技師 簽證

水電技師 簽證

機電技師 簽證


| | | |

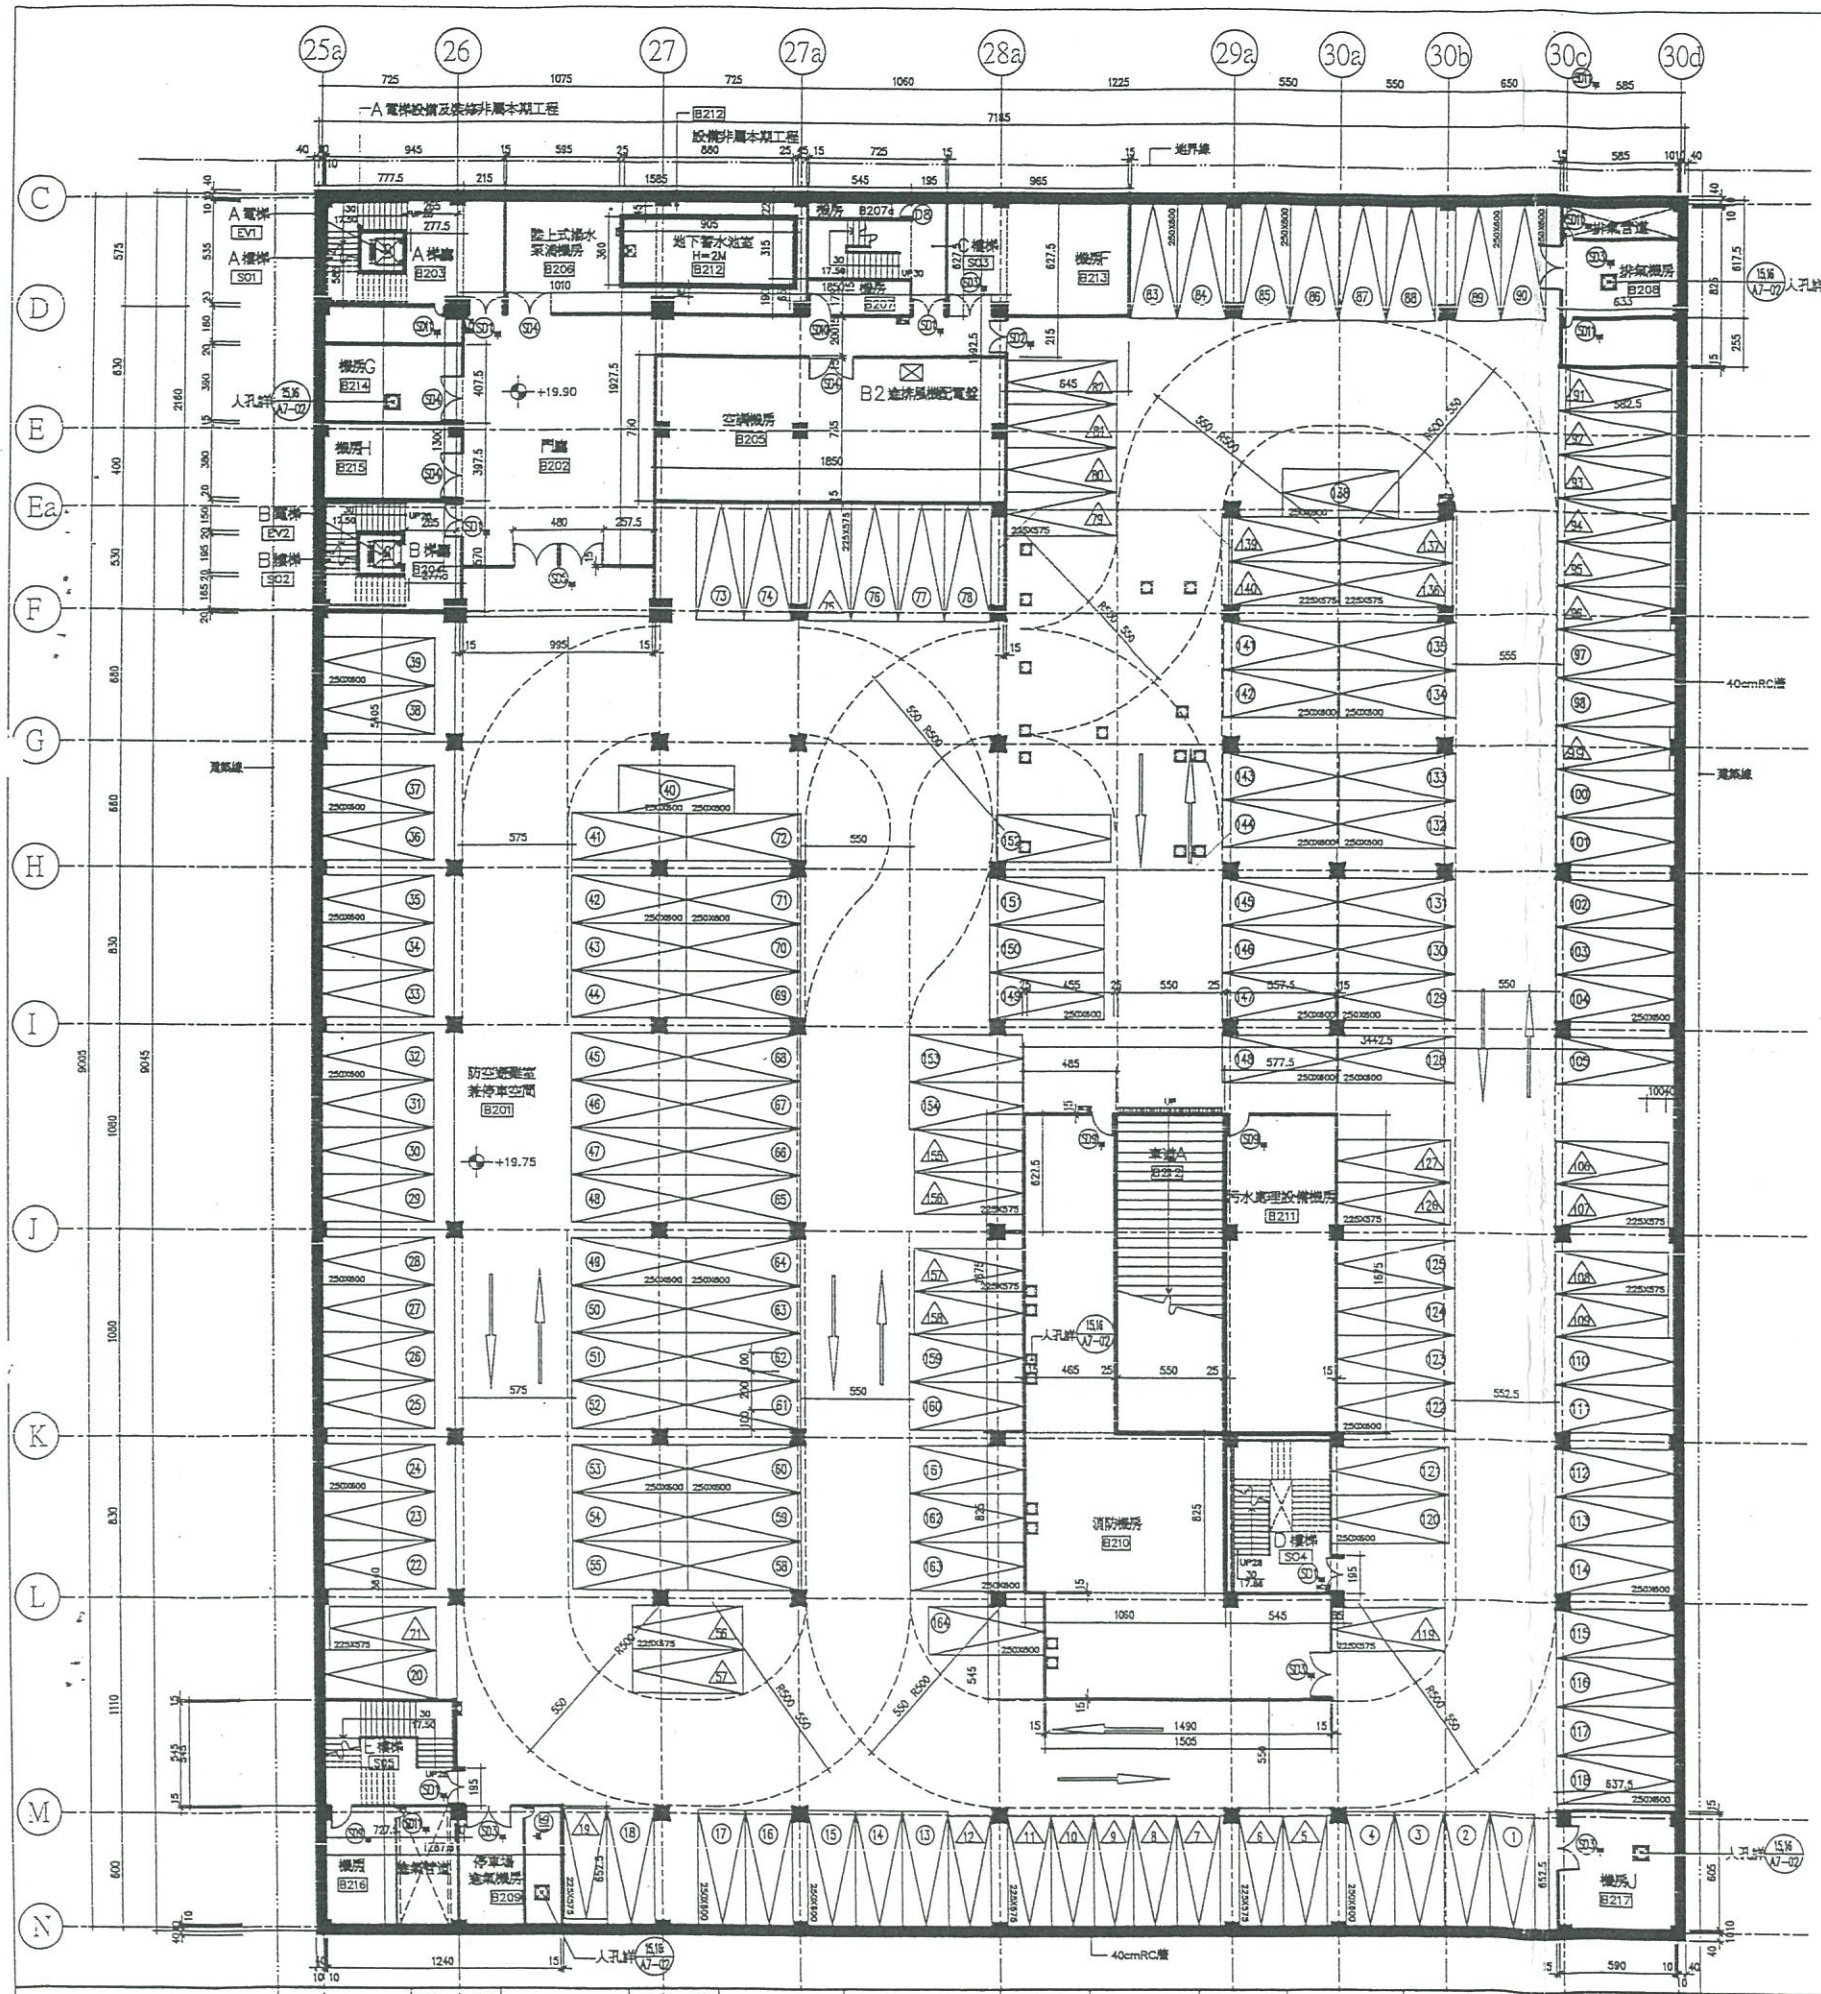

1 / A2-9 地下貳層平面圖 S=1:200

畫面說明：

1. 表示柱心至柱心尺寸
2. 表示牆心至牆心尺寸
3. 表示牆邊至牆邊尺寸
4. 表示牆邊至牆心尺寸
5. (D) 表示門編號
6. (W) 表示窗編號
7. 表示R.C WALL
8. 表示1/2B WALL
9. 表示 TYPE A 樓層間
10. 表示 TYPE B 樓層間
11. 表示 TYPE C 樓層間
12. 表示消防栓箱位置
13. 表示人孔位置

(竣工圖)

台灣鐵路管理局 專案工程處台中施工隊	監督		驗收		有關單位會章	設計繪圖		複核		主管單位會章	總工程司	繪圖		校核		圖號 A2-9	業務號	張號	台鐵烏日新站工程(站房部份)	
	初驗		工事組長			審核		組長		經辦		設計		經理						
	隊長		工程處長			隊長		副處長		課長		專業技師		陳信樟建築師事務所		地下貳層平面圖			比例尺	1:200
	日期					日期		工程處長		工務處長	日期								日期	

臺中市政府交通局停車場登記證

(109)中市交停規證字第118號

1、 停車場

名稱：臺灣鐵路新烏日車站地下停車場

地址：臺中市烏日區高鐵東路二段26號

2、 負責人

姓名：張政源君

身分證字號：

地址：100 臺北市中正區北平西路3號

上給：交通部臺灣鐵路管理局 收執

負責人：張政源君

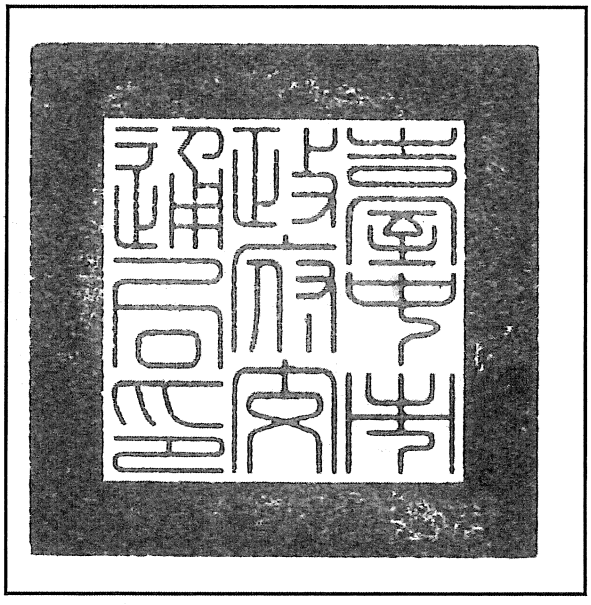

未加蓋本局印信無效

中華民國 109 年 11 月 30 日

正本

臺中市政府交通局停車場登記證

停車場名稱：臺灣鐵路新烏日車站地下停車場		核准字號: (109)中市交停規證字第118號							
		組織形態(打V)							
申請人	組織名稱：交通部臺灣鐵路管理局	公司	×	合夥	×	獨資	×	其他	✓
		地址：	100 臺北市中正區北平西路3號						
	負責人或代表人姓名：張政源君	通訊處：	100 臺北市中正區北平西路3號						
		電話：	(04)22223501 04-23389561						
	身分證字號：	停車場地址：	臺中市烏日區高鐵東路二段26號						
設置地點：	臺中市烏日區高鐵東路二段26號	電話：	(04)22223501 04-23389561						
使用分區：	高鐵車站專用區	停車場形式(打V)	×	平面式	其他方式：含身心障礙者專用小型車停車格位6格；機車停車格位8格；親子車位6格。				
建物內容：	特種建築物		✓	立體式					
總樓地板面積：※平方公尺			×	機械式					
停車場使用面積：12,997.66平方公尺			×	塔台式					
其他多目標使用面積：※ 平方公尺		停車種類及車位數	×	大型車	0	位(格)			
土地標示：臺中市烏日區新高鐵段84地號等1筆土地			✓	小型車	266	位(格)			
			×	機車	352	位(格)			
		收費標準：(1)汽車：汽車臨時停車每小時新台幣60元，停車時數未滿一小時者，以一小時計算收費，停車時數逾一小時以上，其超過不滿一小時部份，如不逾三十分鐘者，以半小時計算；如逾三十分鐘者，仍以一小時計算。汽車月租每月每輛新台幣6,000元。(2)機車：平日收費30元/當日當次，例假日及國定假日收費50元/當日當次，跨日重新計算。(3)身心障礙(機)車：凡身心障礙者使用之車輛，並貼有各縣市政府社政主管機關核發且加註車號之「身心障礙者專用停車識別證」者，免費停車二小時，每一識別證每日一次為限。逾免費時段即依本停車場收費標準計收停車費。前揭停車優惠車輛以臺中市政府公告為準。依據「臺中市公有停車場累進及折扣優惠辦法」第四條規定，油電混合車(行車執照燃料種類登記欄註記為『汽油/電』之車輛)，停車月票半價優惠；電能車(行車執照燃料種類登記欄註記為『電能』之電動汽、機車)停車予以免費。						
營業時間：24小時		核准使用期限：自109年11月30日起至124年11月29日止							

備註

1. 停車場停止營業或歇業時、應於一個月前報請本府備查,復業時亦同。
2. 變更經營者負責人、停車場名稱、停車位數量、營業時間、收費標準與方式等變更項目，應於一個月前填具申請書辦理變更報備。
3. 本停車證請於期滿前重新申請、逾期自動作廢，不得使用。
4. 本停車場之停車格(位)及車道、不得做為停車以外之用途使用。
5. 表內各欄有 ※ 符號者表示空白。

臺中市政府交通局停車場登記證

(109)中市交停規證字第118號(更一)

1、 停 車 場

名　　稱　：　臺灣鐵路新烏日車站地下停車場

地　　址　：　臺中市烏日區高鐵東一路26號

2、 負 責 人

姓　　名　：　杜微 君

身分證字號　：

地　　址　：　100 臺北市中正區北平西路3號

上　　給　：　交通部臺灣鐵路管理局　　收執

負 責 人　：　杜微 君

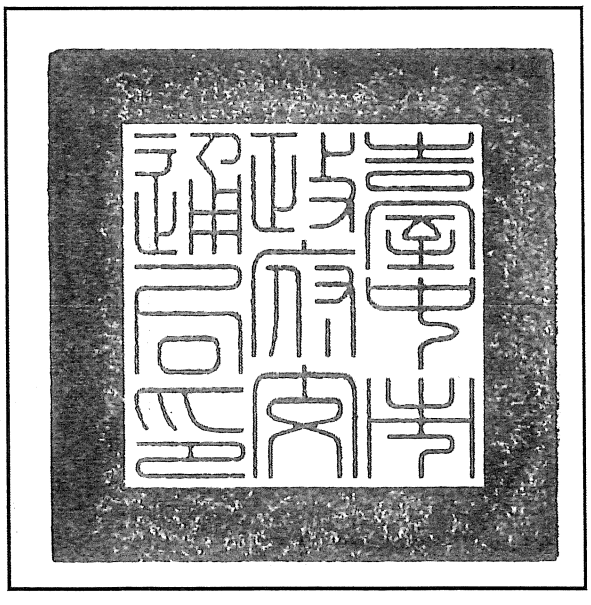

未加蓋本局印信無效

中　華　民　國　110　年　7　月 15 日

正本

臺中市政府交通局停車場登記證

停車場名稱：臺灣鐵路新烏日車站地下停車場		核准字號: (109)中市交停規證字第118號(更一)							
		組織形態(打V)							
申請人	組織名稱：交通部臺灣鐵路管理局	公司	✕	合夥	✕	獨資	✕	其他	✓
		地址：	100 臺北市中正區北平西路3號						
	負責人或代表人姓名：杜微 君	通訊處：	100 臺北市中正區北平西路3號						
		電話：	(04)22223501 04-23389561						
	身分證字號：	停車場地址：	臺中市烏日區高鐵東一路26號						
設置地點：臺中市烏日區高鐵東一路26號		電話：	(04)22223501 04-23389561						
使用分區：高鐵車站專用區		停車場形式(打V)	✕	平面式	其他方式：含身心障礙者專用小型車停車格位6格；機車停車格位8格；親子車位6格。				
建物內容：特種建築物			✓	立體式					
總樓地板面積：※平方公尺			✕	機械式					
停車場使用面積：12,997.66平方公尺			✕	塔台式					
其他多目標使用面積：※ 平方公尺		停車種類及車位數	✕	大型車	0	位(格)			
土地標示：臺中市烏日區新高鐵段84地號等1筆土地			✓	小型車	266	位(格)			
			✕	機車	352	位(格)			
		收費標準：(1)汽車：汽車臨時停車每小時新台幣60元，停車時數未滿一小時者，以一小時計算收費，停車時數逾一小時以上，其超過不滿一小時部份，如不逾三十分鐘者，以半小時計算；如逾三十分鐘者，仍以一小時計算。汽車月租每月每輛新台幣6,000元。(2)機車：平日收費30元/當日當次，例假日及國定假日收費50元/當日當次，跨日重新計算。(3)身心障礙(機)車：凡身心障礙者使用之車輛，並貼有各縣市政府社政主管機關核發且加註車號之「身心障礙者專用停車識別證」者，免費停車二小時，每一識別證每日一次為限。逾免費時段即依本停車場收費標準計收停車費。前揭停車優惠車輛以臺中市政府公告為準。依據「臺中市公有停車場累進及折扣優惠辦法」第四條規定，油電混合車(行車執照燃料種類登記欄註記為『汽油/電』之車輛)，停車月票半價優惠；電能車(行車執照燃料種類登記欄註記為『電能』之電動汽、機車)停車予以免費。						
營業時間：24小時		核准使用期限：自110年7月15日起至124年11月29日止							

備註

1. 停車場停止營業或歇業時、應於一個月前報請本府備查,復業時亦同。
2. 變更經營者負責人、停車場名稱、停車位數量、營業時間、收費標準與方式等變更項目，應於一個月前填具申請書辦理變更報備。
3. 本停車證請於期滿前重新申請、逾期自動作廢，不得使用。
4. 本停車場之停車格(位)及車道、不得做為停車以外之用途使用。
5. 表內各欄有 ※ 符號者表示空白。

臺中市停車管理處
停車場登記證審查章
竣工許可
竣工審查 109年 11 月30 日

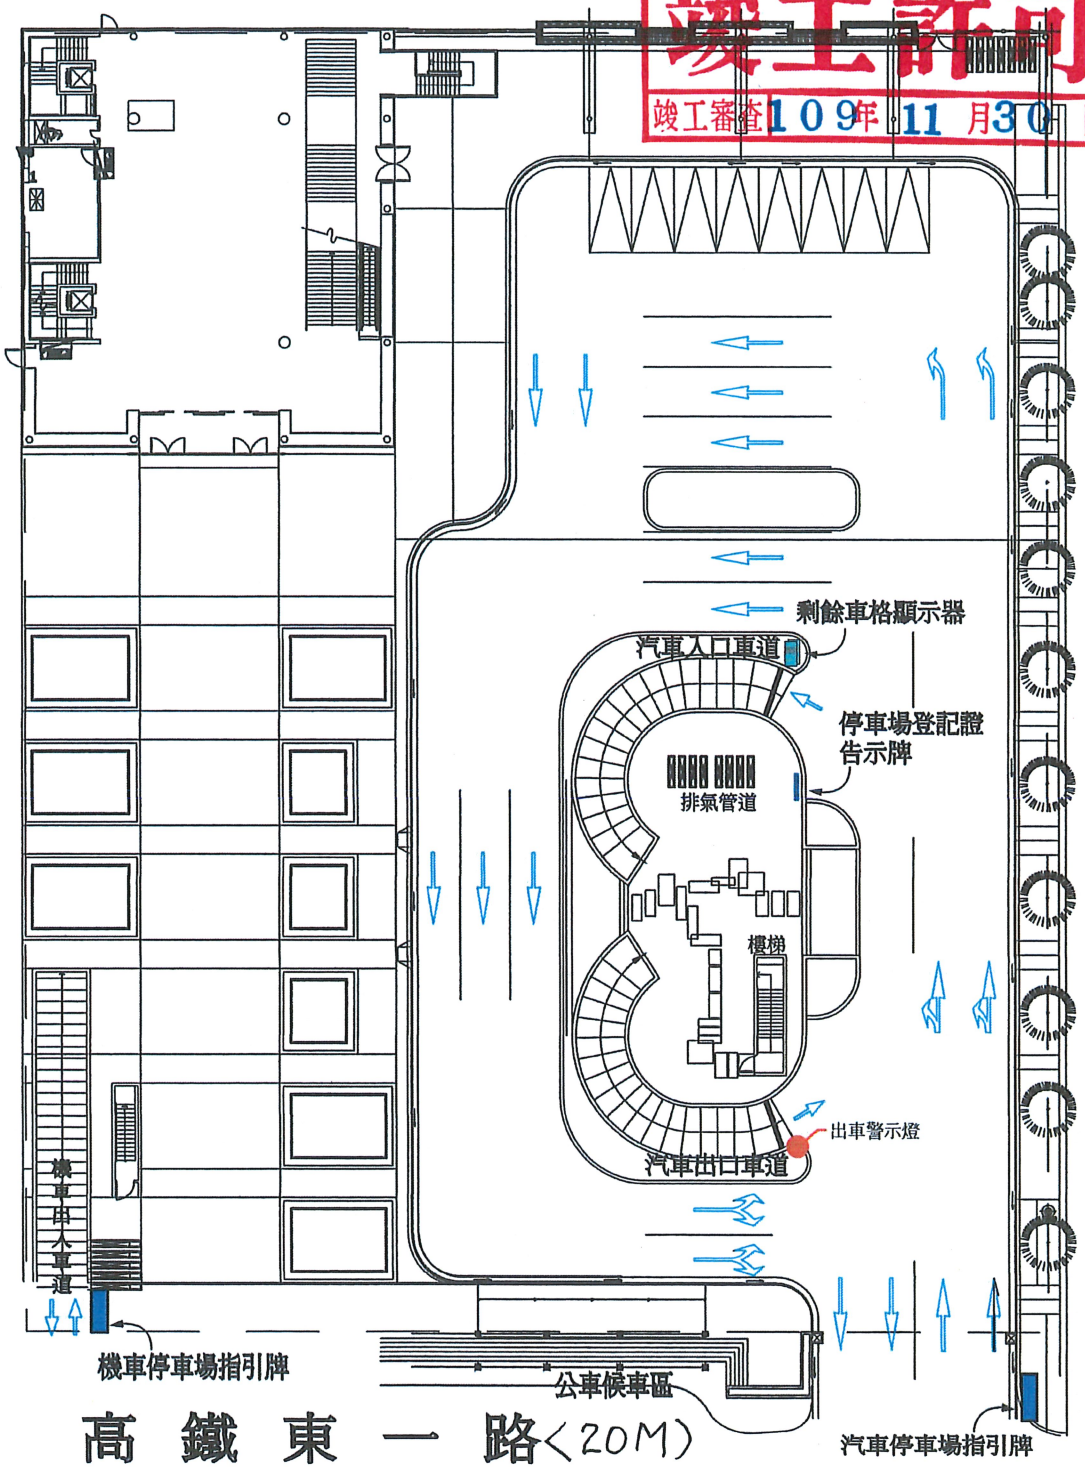

臺灣鐵路局新烏日站地下停車場 地上一層平面圖(無申請車位)

停車場範圍為地下兩層，總計停車格含：

一般汽車停車格	2.5M x 5.25M	計 260格
無障礙汽車停車格	3.5M x 6M	計 6格
一般機車停車格	1M x 2M	計 344格
無障礙機車停車格	2M x 2M	計 8格

N

比例尺：1 / 500

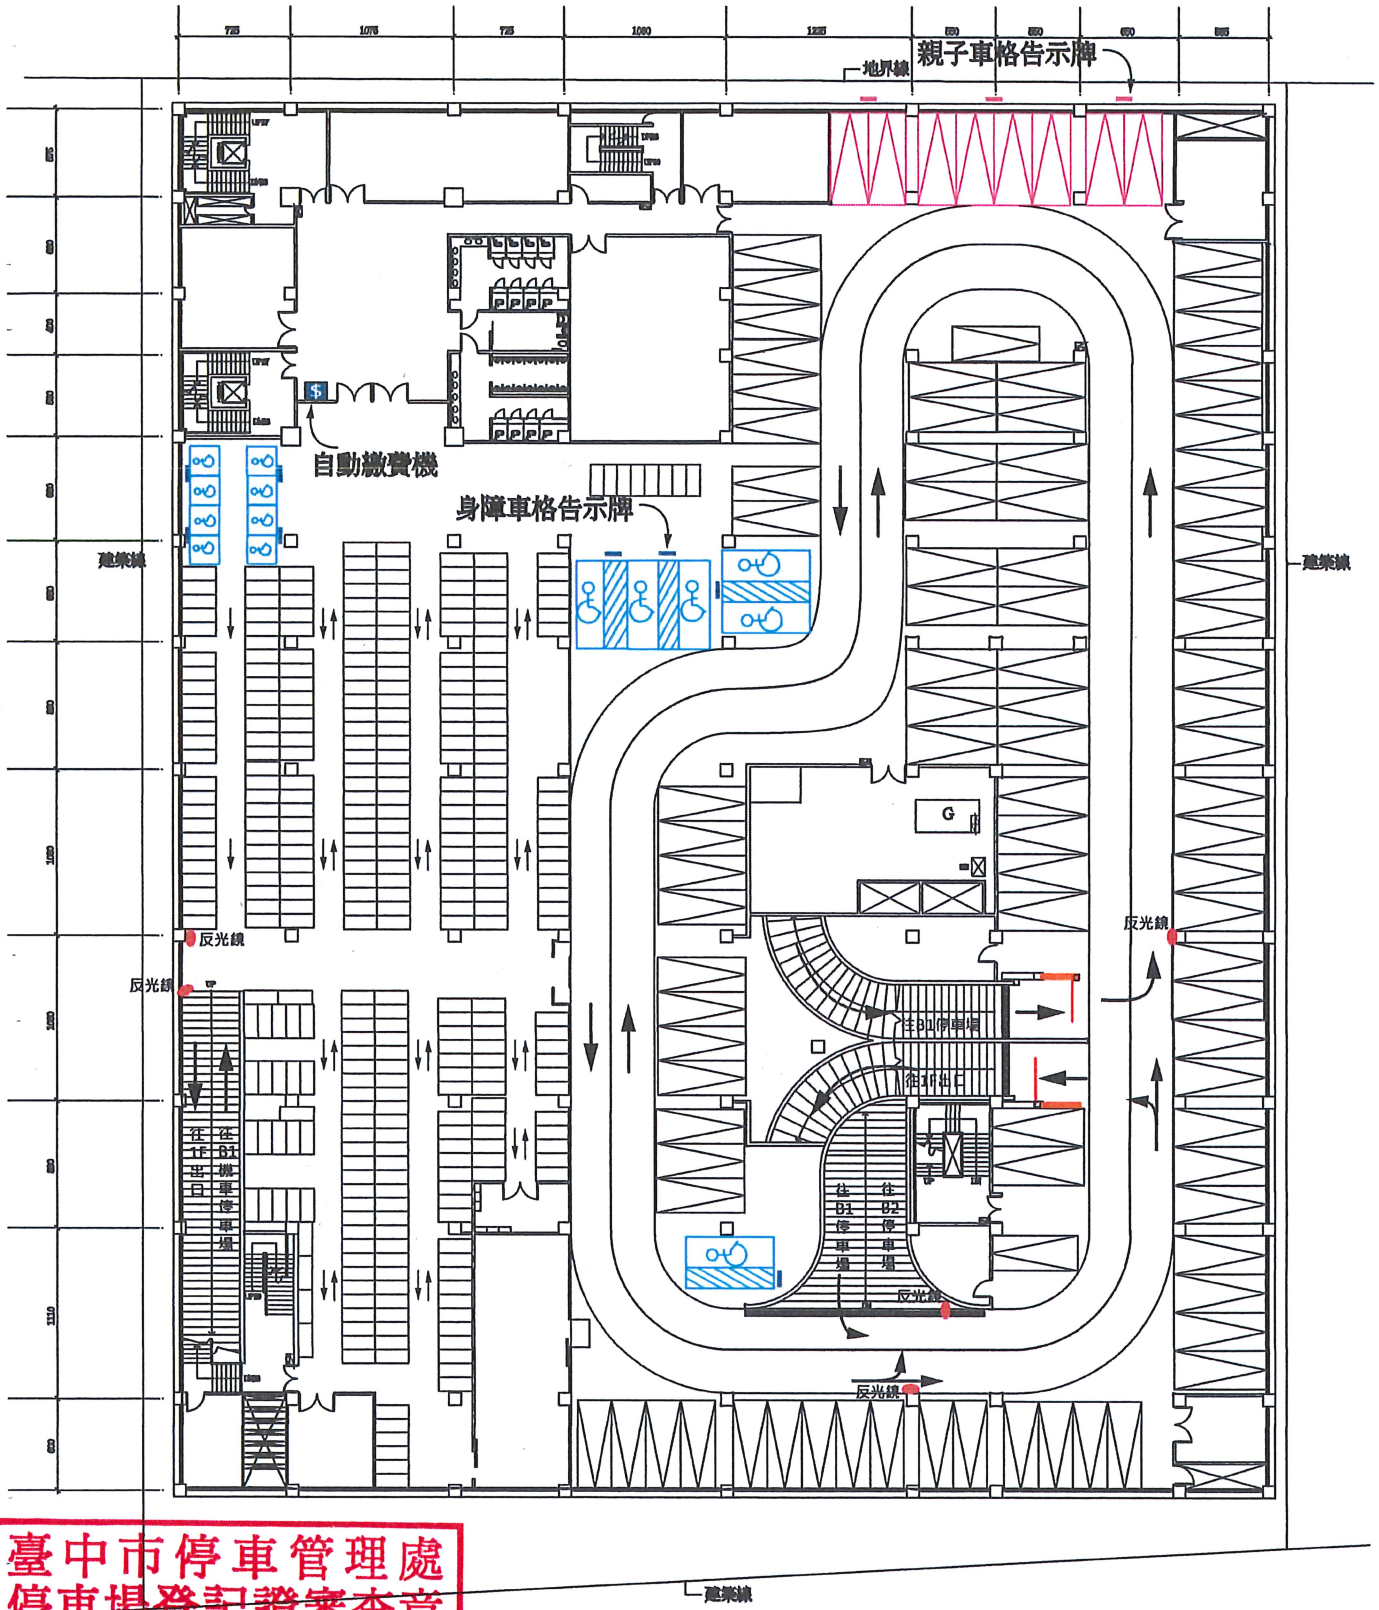

臺中市停車管理處
停車場登記證審查章
竣工許可
竣工審查 109年 11 月 30 日

臺灣鐵路局新烏日站地下停車場 地下一層平面圖

一般汽車停車格	2.5M x 5.25M	計 97格	97+6=103格
無障礙汽車停車格	3.5M x 6M	計 6格	
一般機車停車格	1M x 2M	計 344格	
無障礙機車停車格	2M x 2M	計 8格	

N

比例尺：1 / 500

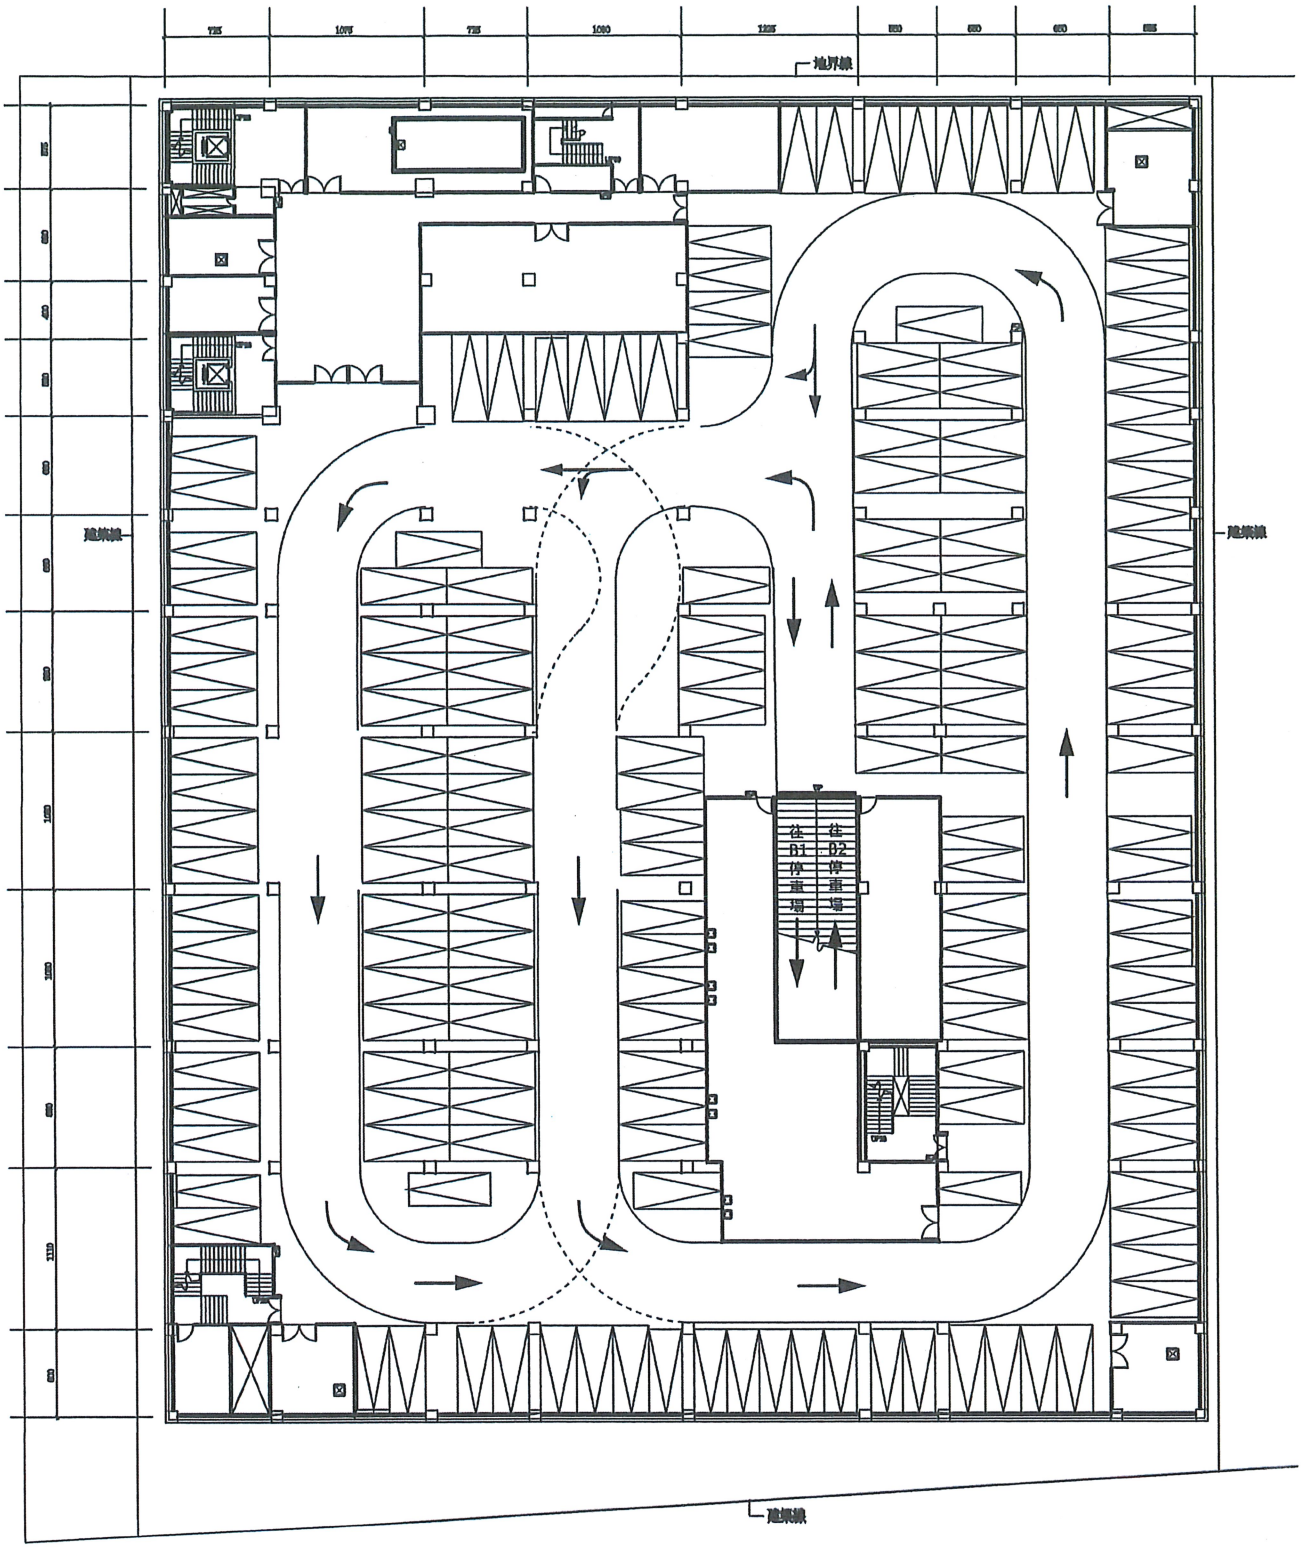

臺灣鐵路局新烏日站地下停車場 地下二層平面圖

一般汽車停車格 2.5M x 5.25M　計 163格

N

比例尺：1 / 500

臺中市停車管理處
停車場登記證審查章
竣工許可
竣工審查 109年 11 月30 日